

Obstsortengarten - Baumbestand 03.08.2018



Grüne Nachbarschaft

Alter Teil, 3 ha

Oktober 2003: Spatenstich, erste Pflanzung

Baum 1-30 gemischte Obstarten und -sorten aus dem Baumschulsortiment

März 2005: 10-jähriges Jubiläum Grüne Nachbarschaft

Baum 31 - 50 Tafelbirnen

Baum 51 - 68 Tafeläpfel

Baum 69 - 95 Hochstammbirnen

Baum 96 - 115 Mostäpfel

Herbst 2006:

Baum 116 - 120 Mostäpfel

Baum 121 - 130 Mostbirnen

Baum 131 - 145 Wirtschaftsobst, Küchensorten, Kirschen

Baum 146 - 154 noch unbekannte Sorten

Baum 155 - 163 Tafeläpfel und Tafelbirnen

Februar 2008: Pflanzung mit einer Schulklasse

Baum 164 - 170 Tafeläpfel

Baum 171 - 173 Mostäpfel

März 2011:

Baum 174 - 175 Hochstammbirne

Baum 176 - 182 Tafeläpfel

Fehlende Obstbäume, alter Teil

Nr	Sorte	Kategorie
36	Frühe aus Trévoux	Birne
42	Pastorenbirne	Birne
48	Bunte Julibirne	Birne
50	Lebruns Butterbirne	Birne
51	Champagner Renette	Apfel
53	Fraas' Sommerkalvill	Apfel
60	Ontario	Apfel
61	Rheinischer Winterrambur	Apfel
67	Goldparmäne	Apfel
68	Gravensteiner	Apfel
76	Großer Französischer Katzenkopf	Birne
108	Rheinischer Winterrambur	Apfel
109	Roter Fresquin	Mostapfel
113	Schwaikhaimer Rambur	Mostapfel
134	Ernst Bosch	Apfel
138	Josef Musch	Apfel
144	Unseldapfel	Apfel
155	Prinzessin Marianne	Birne
156	Glasapfel	Apfel
160	Raafs Liebling	Apfel
161	Ulmer Butterbirne	Birne
172	Unseldapfel	Apfel

Obstsorten Bäume im schlechten Zustand

Nr	Sorte	Kategorie	Bemerkung
5	Jakob Fischer	Apfel	Astabbruch 2018
11	Clapps Liebling	Birne	
35	Doppelte Philippsbirne	Birne	
89	Schneiderbirne	Birne	
120	Schnapsapfel	Mostapfel	
141	Ribston Pepping	Apfel	
157	Graf von Bromberg	Apfel	

Fehlende Obstbäume, Erweiterungsfläche

Nr	Sorte	Kategorie
2 E	Roter Berlepsch	Apfel
16E	Große Prinzessin?	Kirsche
39E	Hermann	Zwetschge
50E	Gelbmöster	Birne
51E	Harrows Delight	Birne
52E	Rote Williams Christ	Birne

Erweiterungsfläche, 1 ha

November 2013: erste Pflanzung

Baum 1 - 8 gemischte Obstbäume, Hochstamm

Baum 9 - 16 Kirschen

Baum 17 - 20 Walnuss

März 2017: zweite Pflanzung

Baum 21 - 29 Äpfel neuer Sorten

Baum 30 - 34 Renekloden/ Pflaumen

Baum 35 - 41 Zwetschgen

Baum 42 - 49 Äpfel alter Sorten

Baum 50 - 52 Birnen

Baum 53 - 57 Kirschen


rote Zahl - Baum fehlend oder tot, rot unterstrichen - Baum in schlechtem Zustand

	1	2	3	4	<u>5</u>		6	7	8	9	10		<u>11</u>	12	13	14	15		16	17	18	19	20		21	22	23	24	25		26	27	28	29	30	
	145	<u>144</u>	143	142	<u>141</u>		140	139	<u>138</u>	137	136		135	<u>134</u>	133	132	131		130	129	128	127	126		125	124	123	122	121		<u>120</u>	119	118	117	116	
	146	147	148																69	70	71	72	73	74	75	<u>76</u>	77	78	79		96	97	98	99		
	149	150	151																		80	81	82	83	84	85	86	87	88		100	101	102	103		
	152	153	154	31	32	33	34	<u>35</u>	<u>36</u>														174	<u>89</u>	90	91	92	93		104	105	106	107			
OSG	<u>155</u>	181		37	38	39	40	41	<u>42</u>	43			51	52	66	<u>67</u>	<u>68</u>										175	94	95		<u>108</u>	<u>109</u>	110	111		
OSG	<u>156</u>	<u>157</u>	<u>182</u>		50	49	<u>48</u>	47	46	45	44		<u>53</u>	54	55	56	57														112	<u>113</u>	114	115		
	158	159	<u>160</u>										58	59	<u>60</u>	<u>61</u>	62	63	64	65																
	<u>161</u>	162	163	176	177	178	179	180					164	165	166	167	168	169	170	?	?															

Die den Nummern zugeordneten Obstsorten befinden sich in der Obstsortenliste, Projekt Obstsortengarten

Strommast

Erweiterungsfläche									
1K	<u>2A</u>	3Z	4A	5K	6M	7A	8Z	9K	10K
21A	22A	23A	24A	25A	26A	27A	28A	29A	11K
30P	31P	32P	17W		18W				12K
33P	34P	35Z							13K
36Z	37Z	38Z	19W		20W				14K
<u>39Z</u>	40Z	41Z							15K
42A	43A	44A	45A	46A	47A	48A	49A		<u>16K</u>
<u>50B</u>	<u>51B</u>	<u>52B</u>			53K	54K	55K	56K	57K

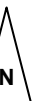

OSG Infoschild

Weg Richtung Wilhelmshof

Weg Richtung Freizeitwiese

OSG Infoschild

Freizeitwiese

Golfplatz